



PREZYDENT MIASTA PŁOCKA

---

**Zarządzenie Nr 8 /2018**  
**Prezydenta Miasta Płocka**  
**z dnia 23 listopada 2018 roku**

w sprawie: wyrażenia zgody na obciążenie nieruchomości gruntowej stanowiącej własność Gminy - Miasto Płock, oznaczonej jako część działki nr 606 położonej w Płocku przy ul. Andrzeja Drętkiewicza (obręb 1) odpłatną służebnością przesyłu na czas nieoznaczony.

Na podstawie art. 30 ust. 2 pkt 3 ustawy z dnia 8 marca 1990 roku o samorządzie gminnym (Dz.U. z 2018 r. poz. 994, poz. 1000, poz. 1349, poz. 1432), art. 13 ust. 1 ustawy z dnia 21 sierpnia 1997 roku o gospodarce nieruchomościami (t.j. Dz. U. z 2018 r. poz. 121, poz. 50, poz. 650, poz. 1000, poz. 1089, poz. 1496, poz. 1693, poz. 1669, poz. 1716) oraz art. 305<sup>1</sup> Kodeksu Cywilnego w związku z § 7 Uchwały Rady Miasta Płocka Nr 52/V/07 z dnia 30 stycznia 2007 roku w sprawie ustalenia zasad nabywania oraz zbywania, zamiany, obciążania i wydzierżawiania przez Gminę Płock nieruchomości będących jej własnością na okres powyżej trzech lat, zmienionej Uchwałą Nr 236/XVII/2011 Rady Miasta Płocka z dnia 25 października 2011 r. oraz Uchwałą Nr 586/XXXIII/2017 Rady Miasta Płocka z dnia 27 czerwca 2017 r., Prezydent Miasta Płocka zarządza co następuje:

**§ 1**

Wyraża się zgodę na obciążenie nieruchomości gruntowej, oznaczonej jako część działki nr 606 o pow. 11 m<sup>2</sup>, położonej w Płocku przy ul. Andrzeja Drętkiewicza (obręb 1, zgodnie z załącznikiem mapowym) stanowiącej własność Gminy - Miasto Płock, objętej księgą wieczystą KW PL1P/00054577/3, odpłatną służebnością przesyłu na czas nieoznaczony na rzecz Energa Operator S.A. z siedzibą w Gdańsku polegającą na znoszeniu istnienia posadowionej na nieruchomości kablowej linii elektroenergetycznej nN 0,4 kV oraz korzystania i eksploatacji tego urządzenia zgodnie z przeznaczeniem. W ramach służebności przedsiębiorca ma prawo do korzystania z nieruchomości obciążonej, polegające na swobodnym dostępie do urządzenia w celu przeprowadzenia prac związanych z jego eksploatacją, konserwacją, remontem, modernizacją, przebudową i usuwaniem awarii, z prawem wejścia i wjazdu na teren odpowiednim sprzętem, po uprzednim pisemnym powiadomieniu właściciela nieruchomości, w sposób jak najmniej uciążliwy.

**§ 2**


Wykonanie Zarządzenia powierza się Zastępcy Prezydenta Miasta Płocka ds. Komunalnych.

**§ 3**

Zarządzenie wchodzi w życie z dniem podpisania.

Prezydent Miasta Płocka  
/-/ Andrzej Nowakowski



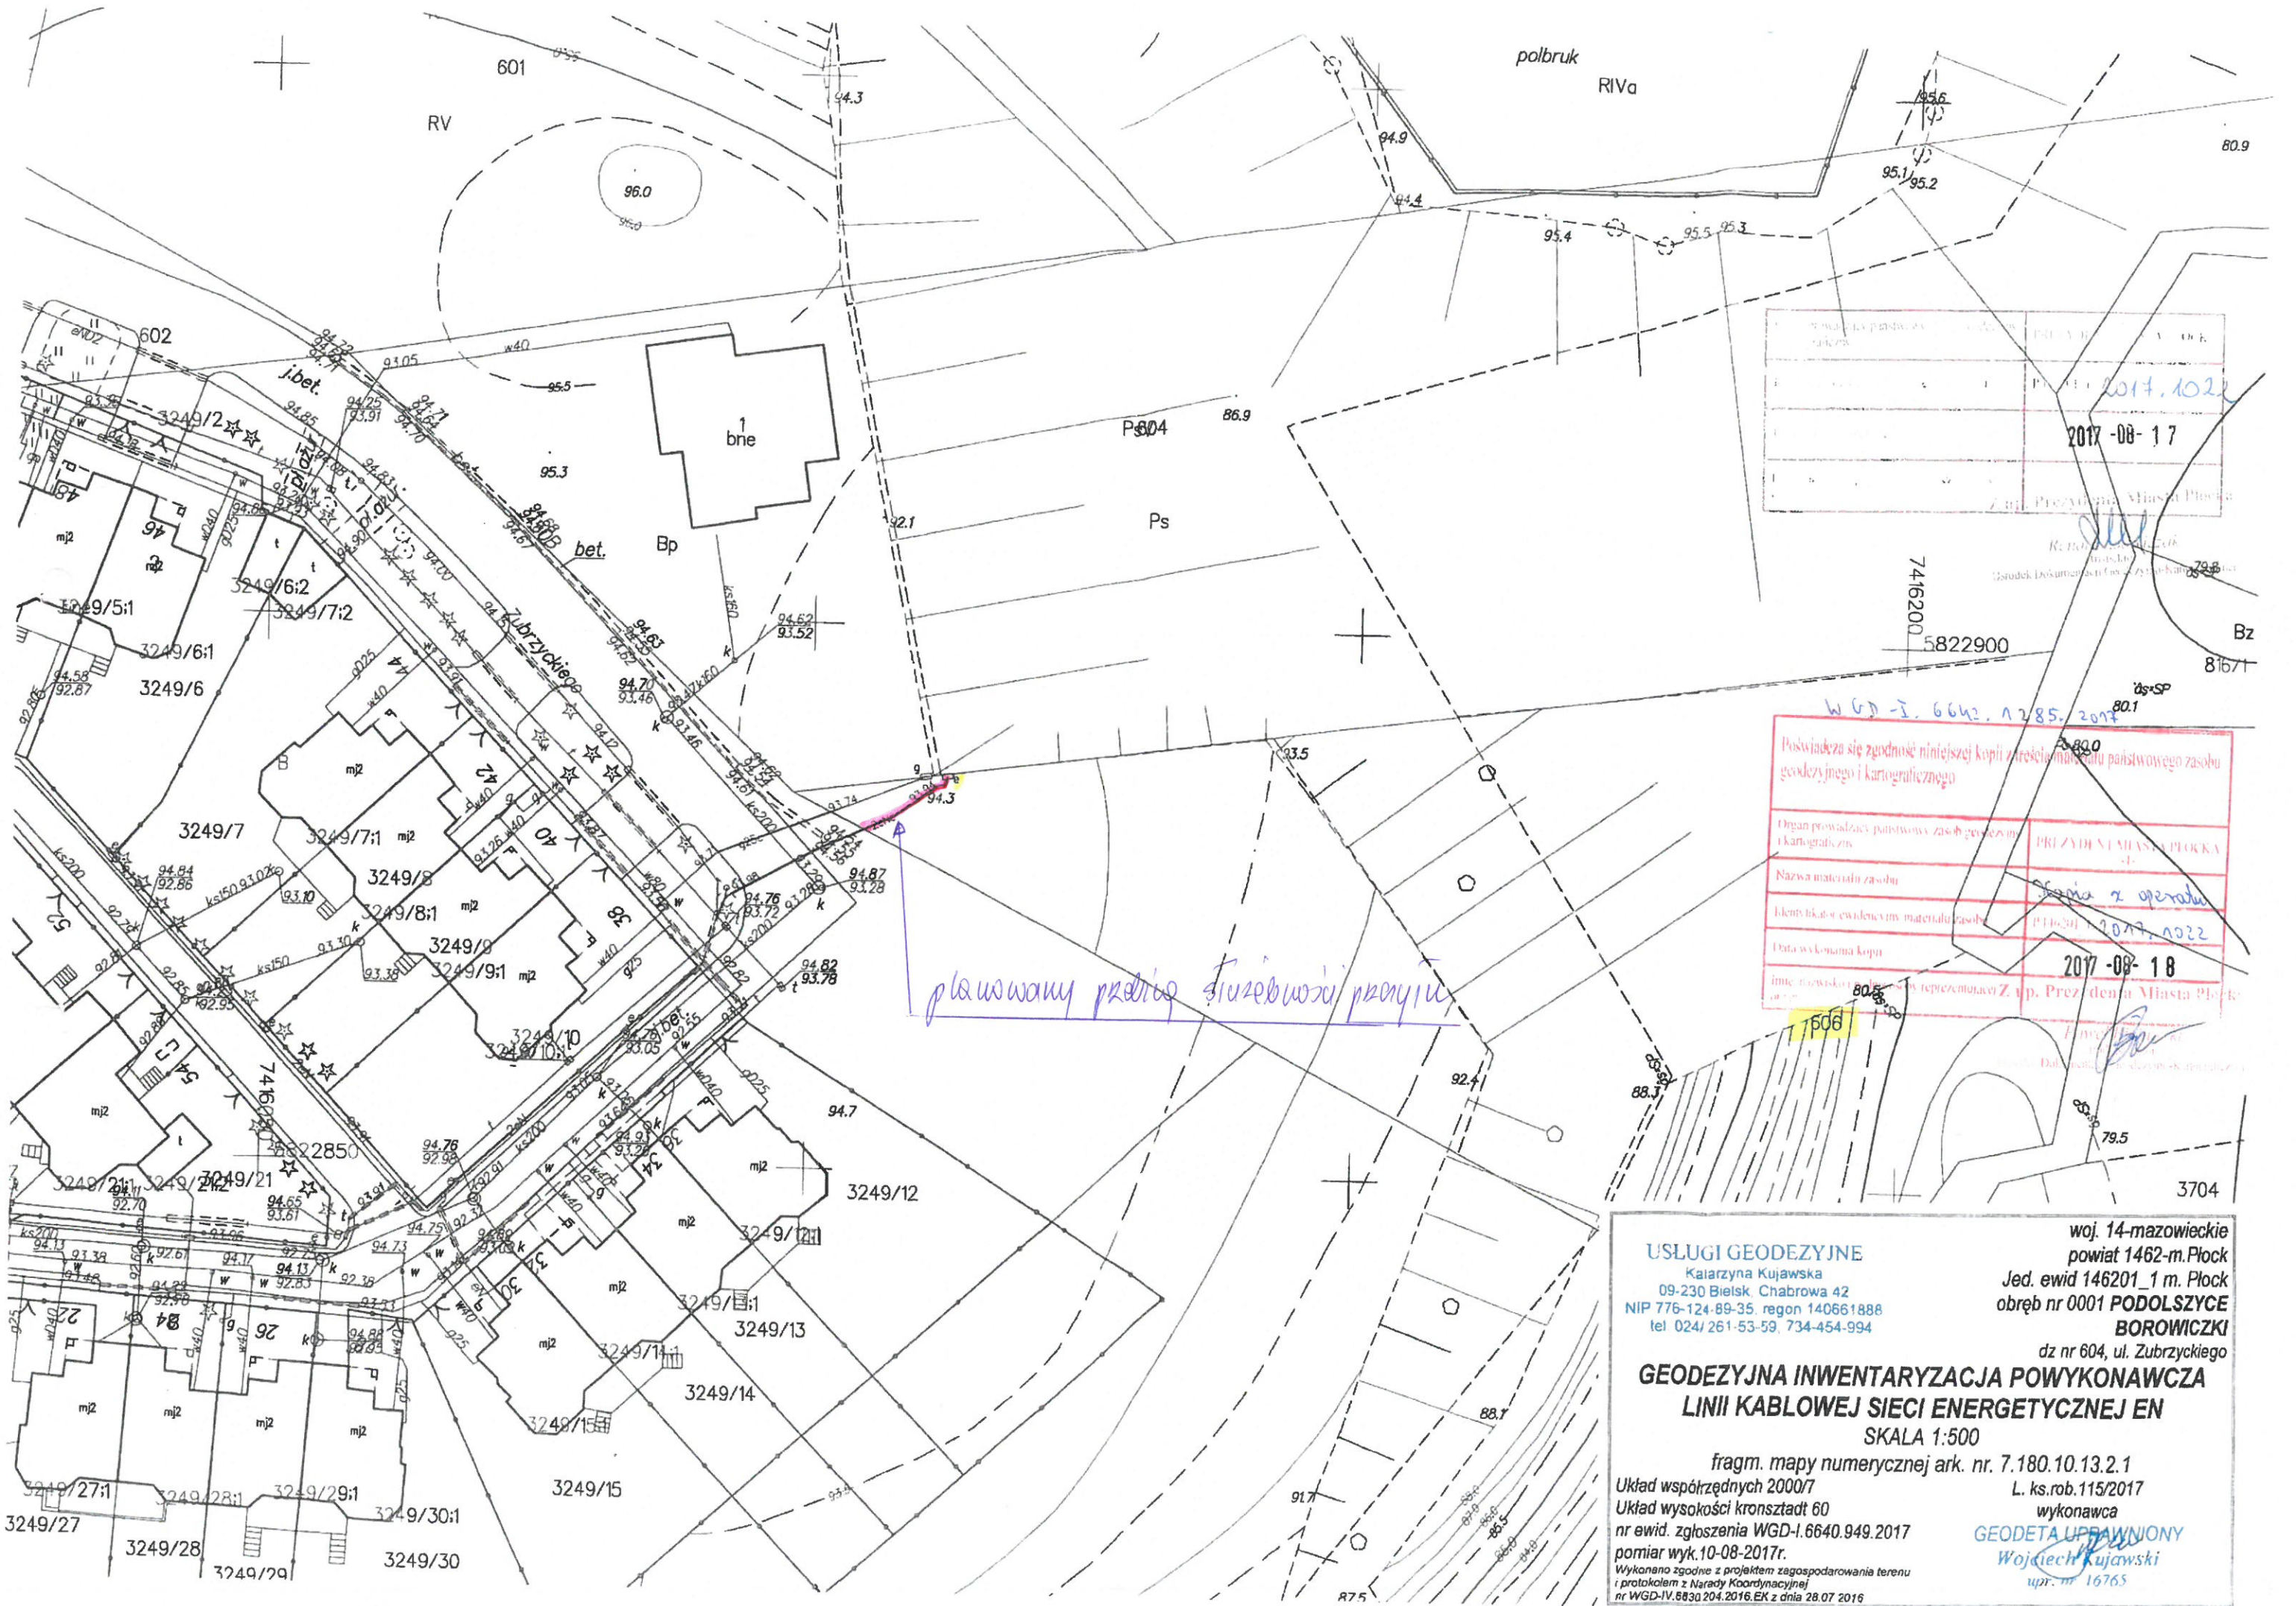

Województwo	Łódzkie
powiat	146201
miasto	146201_1
obręb	0001
rodzaj	1022
data	2017-08-17

WGD-I. 6642. 1285. 2017

Poświadczam się zgodność niniejszej kopii z treścią materiału państwowego zasobu geodezyjnego i kartograficznego	
Organ prowadzący państwowy zasób geodezyjny i kartograficzny	PREZYDENT MIASTA PŁOCKA
Nazwa materiału zasobu	plan z operatu
Identyfikator ewidencyjny materiału zasobu	146201_1_0001_1022
Data wykonania kopii	2017-08-18
Imię i nazwisko osoby reprezentującej Z up. Prezydenta Miasta Płocka	[Signature]

planowany przebieg służebności przesyłu

woj. 14-mazowieckie  
powiat 1462-m. Płock  
Jed. ewid 146201\_1 m. Płock  
obręb nr 0001 **PODOLSZYCE  
BOROWICZKI**  
dz nr 604, ul. Zubrzyckiego

**USŁUGI GEODEZYJNE**  
Katarzyna Kujawska  
09-230 Biełsk, Chabrowa 42  
NIP 776-124-89-35, regon 140661888  
tel 0241 261-53-59, 734-454-994

**GEODEZYJNA INWENTARYZACJA POWYKONAWCZA  
LINII KABLOWEJ SIECI ENERGETYCZNEJ EN**  
SKALA 1:500  
fragm. mapy numerycznej ark. nr. 7.180.10.13.2.1  
Układ współrzędnych 2000/7  
Układ wysokości kronsztadt 60  
nr ewid. zgłoszenia WGD-I.6640.949.2017  
pomiar wyk. 10-08-2017r.  
Wykonano zgodnie z projektem zagospodarowania terenu i protokołem z Rady Koordynacyjnej nr WGD-IV.5830.204.2016.EK z dnia 28.07.2016

L. ks.rob.115/2017  
wykonawca  
**GEODETA UPRAWNIONY**  
Wojciech Kujawski  
upr. nr 16765